

Stone Concept Kft.
2040 Budaörs, Gyár utca 2.
+36 70 673 5214 info@stoneconcept.hu





Tisztelt Hölgyem / Uram,

Én Gódor Roland, a Stone Concept Kft. ügyvezetője szeretnék kérvényezni Budaörs Várostól önkormányzati terület bérbeadását hosszú távra, azaz minimum 5 évre. Cégünk új bemutatótermet épít és az előtte lévő önkormányzati területet szeretnék parkolóvá alakítani és hasznosítani. Az önkormányzati területek helyrajzi számai a 056/2 és 056/5 (csatolva a térképmásolatok). Szeretnék, ha a szabályozási tervet módosítanák a két helyrajzi számra vonatkozóan, hogy tudjuk a területeket parkolónak hasznosítani.

Üdvözlettel,

STONE CONCEPT KFT.
~~2040 Budaörs, Gyár u. 2.~~
~~Adószám: 22772727-2-13~~
~~Stone Concept Kft.~~
~~www.stoneconcept.hu~~

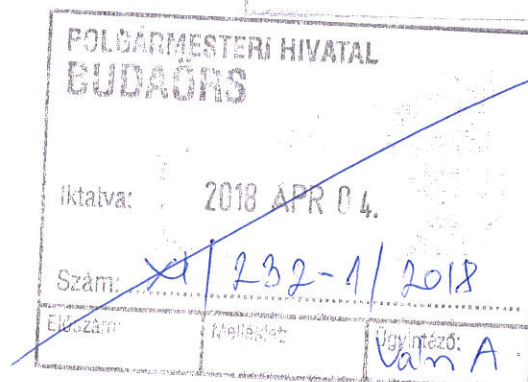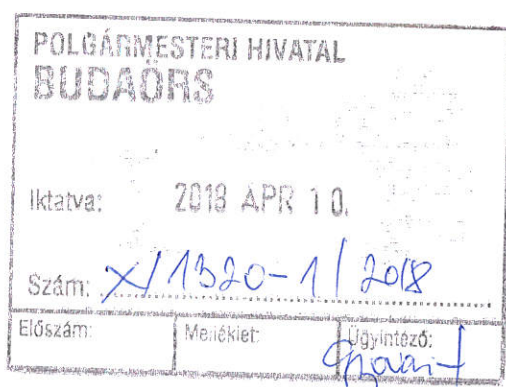

Budaörs, 2018-03-23



20180327-1020-016293-1-00





Budakeszi Járási Hivatal Földhivatali Osztály
Budapest 1117, Karinthy Frigyes út 3.


Nem hiteles térképmásolat

2015.09.19 14:05:22

Helyrajzi szám: BUDAÖRS belterület 10342/6

Megrendelés szám: 400259/6/2015

Méretarány: 1 : 4000

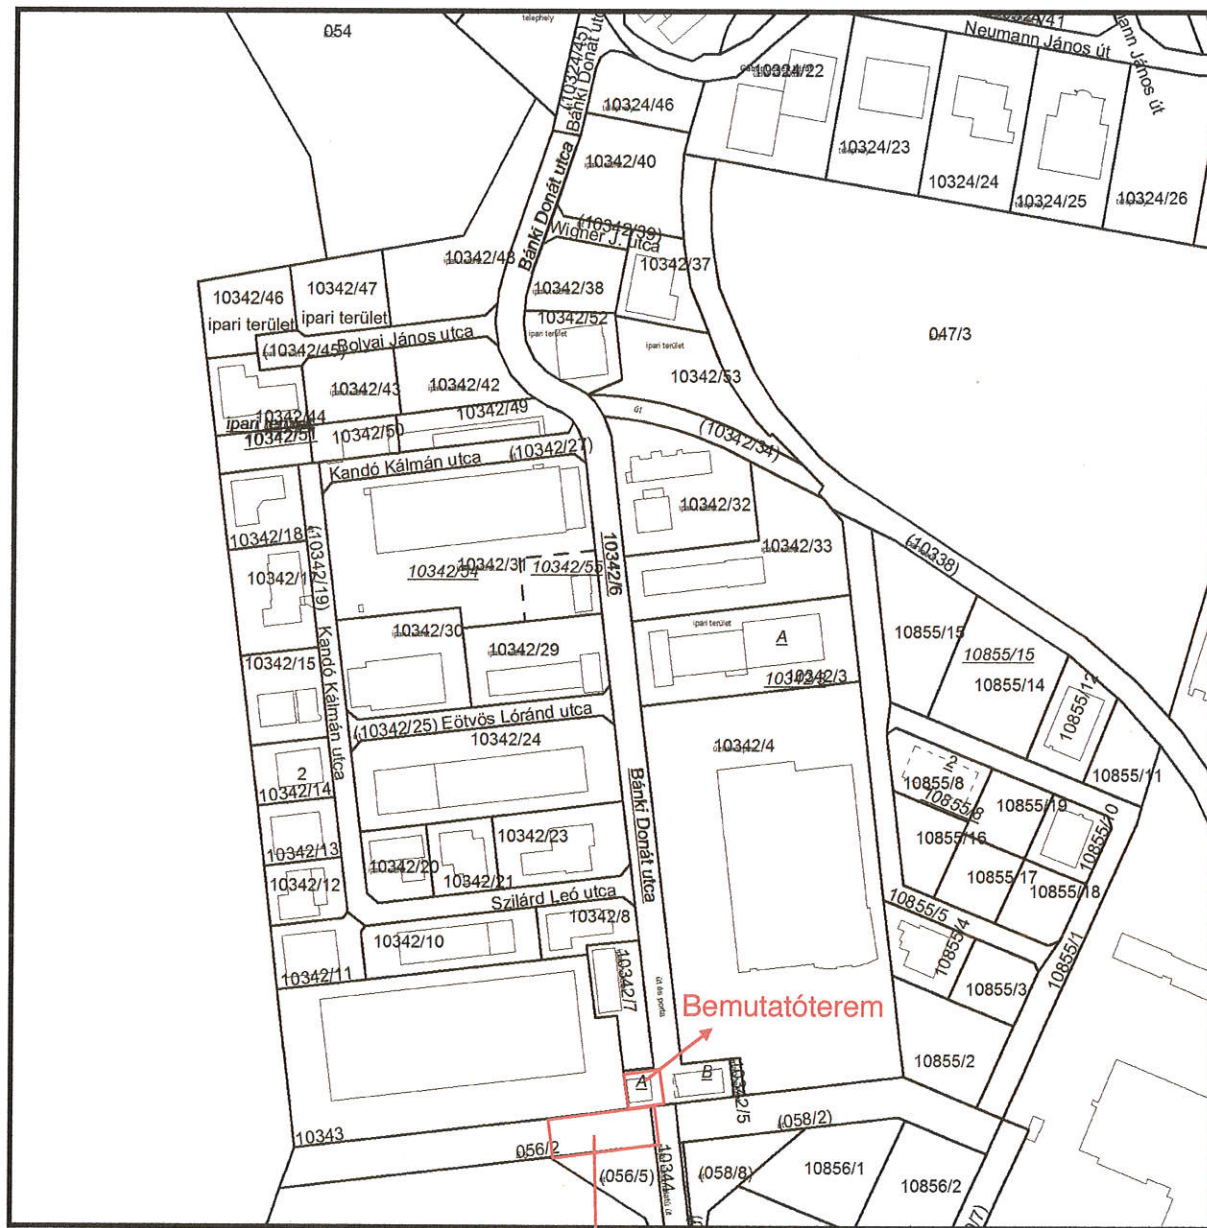

Leendő parkoló



05672

05651

10344

05618

10342/5

m

A térkép tájékoztató jellegű, másolatát semmilyen hivatalos eljárásban nem használható fel!